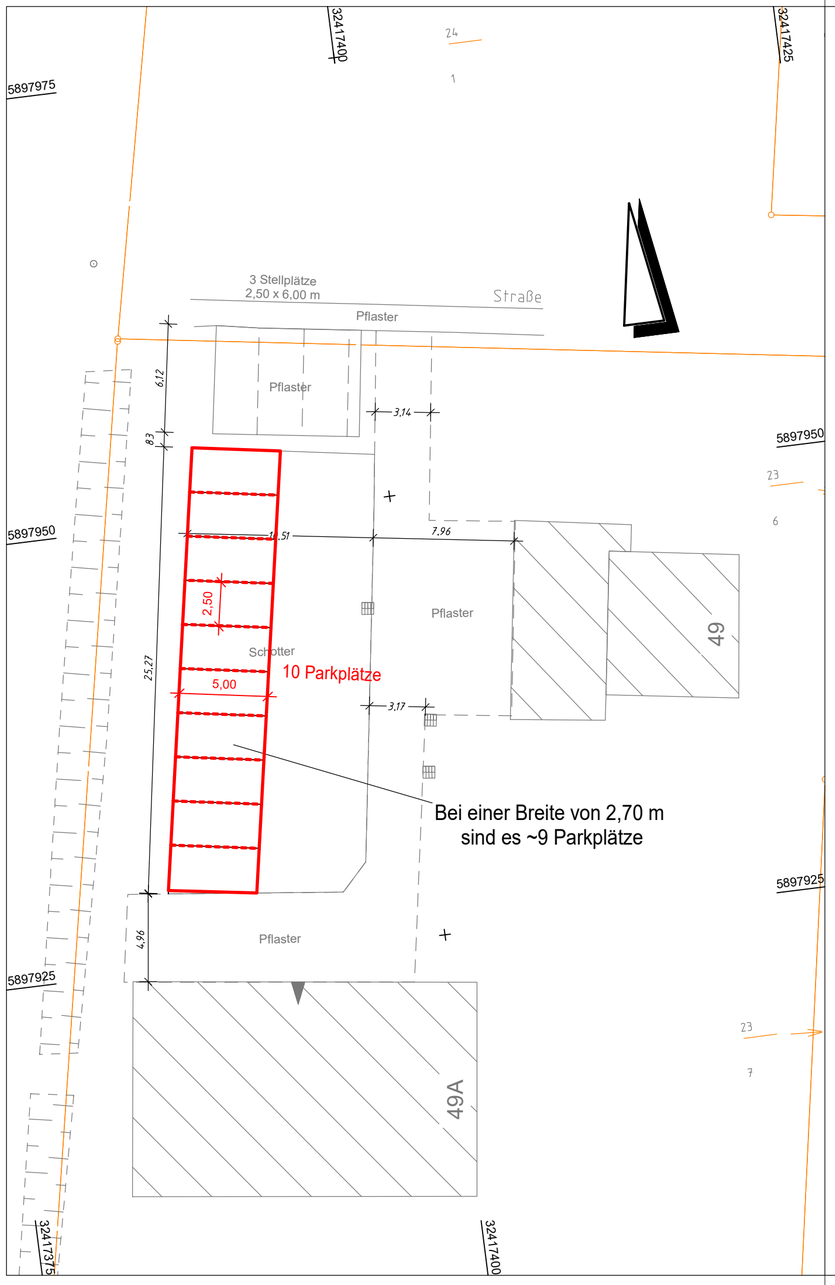

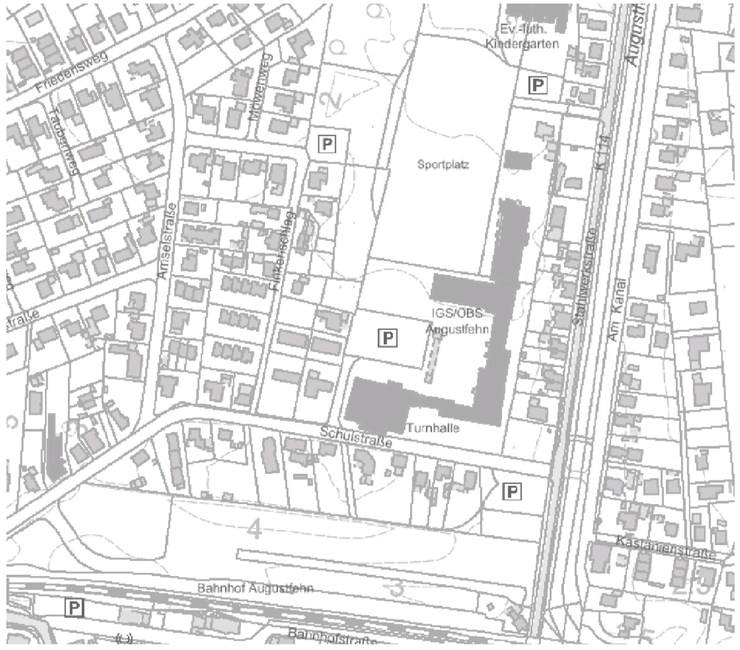

LEGENDE BESTAND

- LAUBBAUM / NADELBAUM
- STRAUCH / BUSCH
- HECKE
- ZAUN
- GEBÄUDE
- LATERNE
- FAHNENMAST
- EINGANG / EINFAHRT
- LICHTSCHACHT / KELLERFENSTER
- MARKIERUNGSPFAHL GAS, WASSER, ÖL
- KABELSCHACHT
- KABELMERKSTEIN
- SCHRANKE
- BAKE
- VORH. GRENZE
- NEUE GRENZE HÄND. ERGÄNZT
- PLANUNG SCHULSTR.
- STAHLROHRMAST / POLLER
- AMPEL
- VERKEHRSSCHILDER
- KM-STEIN
- SCHACHTDECKEL ALLGEM.
- KANALDECKEL
- STRASSENABLAUF
- HOLZMAST ELEKTRO / TELEFON
- ANDREASKREUZ / BLINKLICHT
- WASSERSCHIEBER
- HYDRANT / OBERFLURHYDRANT
- SCHIEBER ALLGEMEIN
- GAS /-SCHIEBER /-MERKSTEIN
- SCHALTKASTEN GAS, ELEKTRO, TELEKOM
- BETONMAST / GITTERMAST
- PARKBANK / MÜLLEIMER
- PFEILER
- BRUNNEN / TRÄNKE / GRUNDWASSERMESSSTELLE

AUFBAU NEBENANLAGEN

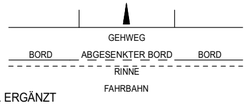

ABKÜRZUNGEN

PFL.	PFLASTER	HB	HOCHBORD
GP.	GROSSPFLASTER	RB	RUNDBORD
KP.	KLEINPFLASTER	BK	BUSKAPSTEIN
PL.	PLATTEN	FB	FLACHBORD
KLI.	KLINKER	SB	SCHRAMMBORD
ASP.	ASPHALT	TB	TIEFBORD
RGS.	RASENGITTER	RAB	RASENBORD
BET.	BETON	DF	DEHNUNGSFUGE

ÄNDERUNGEN	DATUM	NAME	INDEX

GRUNDLAGE	KOORDINATENSYSTEM
LGLN Auszug aus den Geobasisdaten des Landesamts für Geoinformation und Landesvermessung Niedersächsischen © 2021	LAGE: UTM Nordhalbkugel HÖHE:

URHEBERRECHTE AN ALLEN UNTERLAGEN BLEIBEN DEM PLANVERFASSER. VERVIELFÄLTIGUNGEN UND KOPIEN (AUCH TEILWEISE), SOWIE ZUGÄNGLICHMACHUNG ODER ÜBERLASSUNG AN DRITTE BEDÜRFEN DER BESONDEREN GENEHMIGUNG.

BAUVORHABEN

ERMITTLUNG PARKPLÄTZE IGS AUGUSTFEHN

BAUHERR / AUFTRAGGEBER

GEMEINDE APEN

PLANINHALT

BESTANDSPLAN

MASSSTAB 1:250

PARKPLATZ BUCHMANUFAKTUR

PROJEKT-NR.	PROJEKTLTG.	BEARBEITUNG	GEPRÜFT	PLANSTAND	BLATT	ANL.-NR.
12453	BLECKMANN	SCHÖNE		GRUNDLAGE	1	

PLANBEZEICHNUNG	DATUM	INDEX	INDEX-DATUM
12453_VER_1_BE_TO_0201	05.02.2024		

PLANVERFASSER

Thalen *Consult* GmbH
INGENIEURE - ARCHITEKTEN - STADTPLANER
Sitz der Gesellschaft: Urwaldstr. 39 26340 Neuenburg Tel: 0 44 52 - 9 16 - 0 Fax: 0 44 52 - 9 16 - 1 01 E-Mail: info@thalen.de
TIEFBAU / INFRASTRUKTUR

Projekt: 12453, Plotdatei: BE-2-1-V2PLT, Maßstab: 1:250, Plot: 05.02.24, VS - 10.008
CAD: \\rbg-tbsp (CARD) (CARD\12453, Blatt: BE-250-01-V2, Fläche: 58,0 * 29,7 cm = 0,172 m²